物品調達仕様書

名称：令和**8**年度 磐田市津波避難タワー日除けシート購入

1. 物品概要

- **(1)** 物品名称： 磐田市津波避難所タワー 簡易日除けｾｯﾄ

- **(2)** 納入場所： 磐田市内指定の津波避難タワー 8ヵ所
  浜部津波避難タワー、福田津波避難タワー、掛塚津波避難タワー、駒場南津波避難タワー、
  駒場北津波避難タワー、小中瀬津波避難タワー、福田北津波避難タワー、天竜農場津波避難タワー
- **(3)** 納入期限： 令和9年**2**月26日（金）

- **(4)** 物品構成： P.S(プロテクションシェイド)（株式会社S.E.E.D製）

- **(5)** 数量： 8ｾｯﾄ

2. 仕様・規格等

- **(1)** 本体構造：
  骨組み（支柱）はドブメッキ（亜鉛メッキ）加工、既存の建物（避難タワー構造体）との整合性を図り、安全に組合せ加工を行うこと。※別紙1参照
- **(2)** 設置高さ：
  天幕設置に必要なワイヤー部品関係は ステンレス製を用い、設置箇所の方向・面積に合わせ、避難者の通行を妨げない**1.8m**以上の有効高を確保すること。 ※別紙1参照
- **(3)** 天幕素材：
  天幕は安全性を考慮し、PE製ラッセルネット（風通しのため）を使用し、設置に必要な留め具・器具をあらかじめ天幕に取り付けておくこと。
  また、各タワーの1/3程度を覆えること。
  ※別紙1、2を参考にシートの大きさを決定すること。（各タワー面積の1/3を覆うことができれば別紙1のシートの大きさは変更してもよいこととする。）
- **(4)** 収納および納品方法：
  納品時は専用の収納箱に封入すること。収納場所については、担当課と協議の上、各タワーの指定場所に配置すること。
- **(5)** 収納箱の内容物：
  - 天幕本体（専用収納袋に封入）作業用手袋 × 2双
  - 予備用カラビナ × 4個
  - 設置マニュアル（完成図、動画等を確認できる媒体）


3. 設置・施工条件

- **(1)** 施工計画：
  設置作業は磐田市内8ヵ所において実施する。着手前に担当課と設置の詳細および工程について協議すること。
- **(2)** 安全管理：
  納品および設置作業時は、必ず**2**名以上の作業員を配置し、周囲の安全を十分に確保した上で作業を行うこと。
- **(3)** 協議事項：
  本仕様書に定めのない事項、または疑義が生じた場合は、その都度担当課と協議し、指示に従うこと。


別紙1

	シート大きさ	柱本数	ワイヤー本数
掛塚津波避難タワー	10m×5m	4	2
駒場南津波避難タワー	10m×5m	4	2
駒場北津波避難タワー	9m×4m	4	2
小中瀬津波避難タワー	9m×4m	4	2
浜部津波避難タワー	9m×4m	4	2
福田津波避難タワー	9m×5m	4	2
福田北津波避難タワー	10m×5m	4	2
天竜農場津波避難タワー	7.4m×12.9m	4	2


掛塚タワー

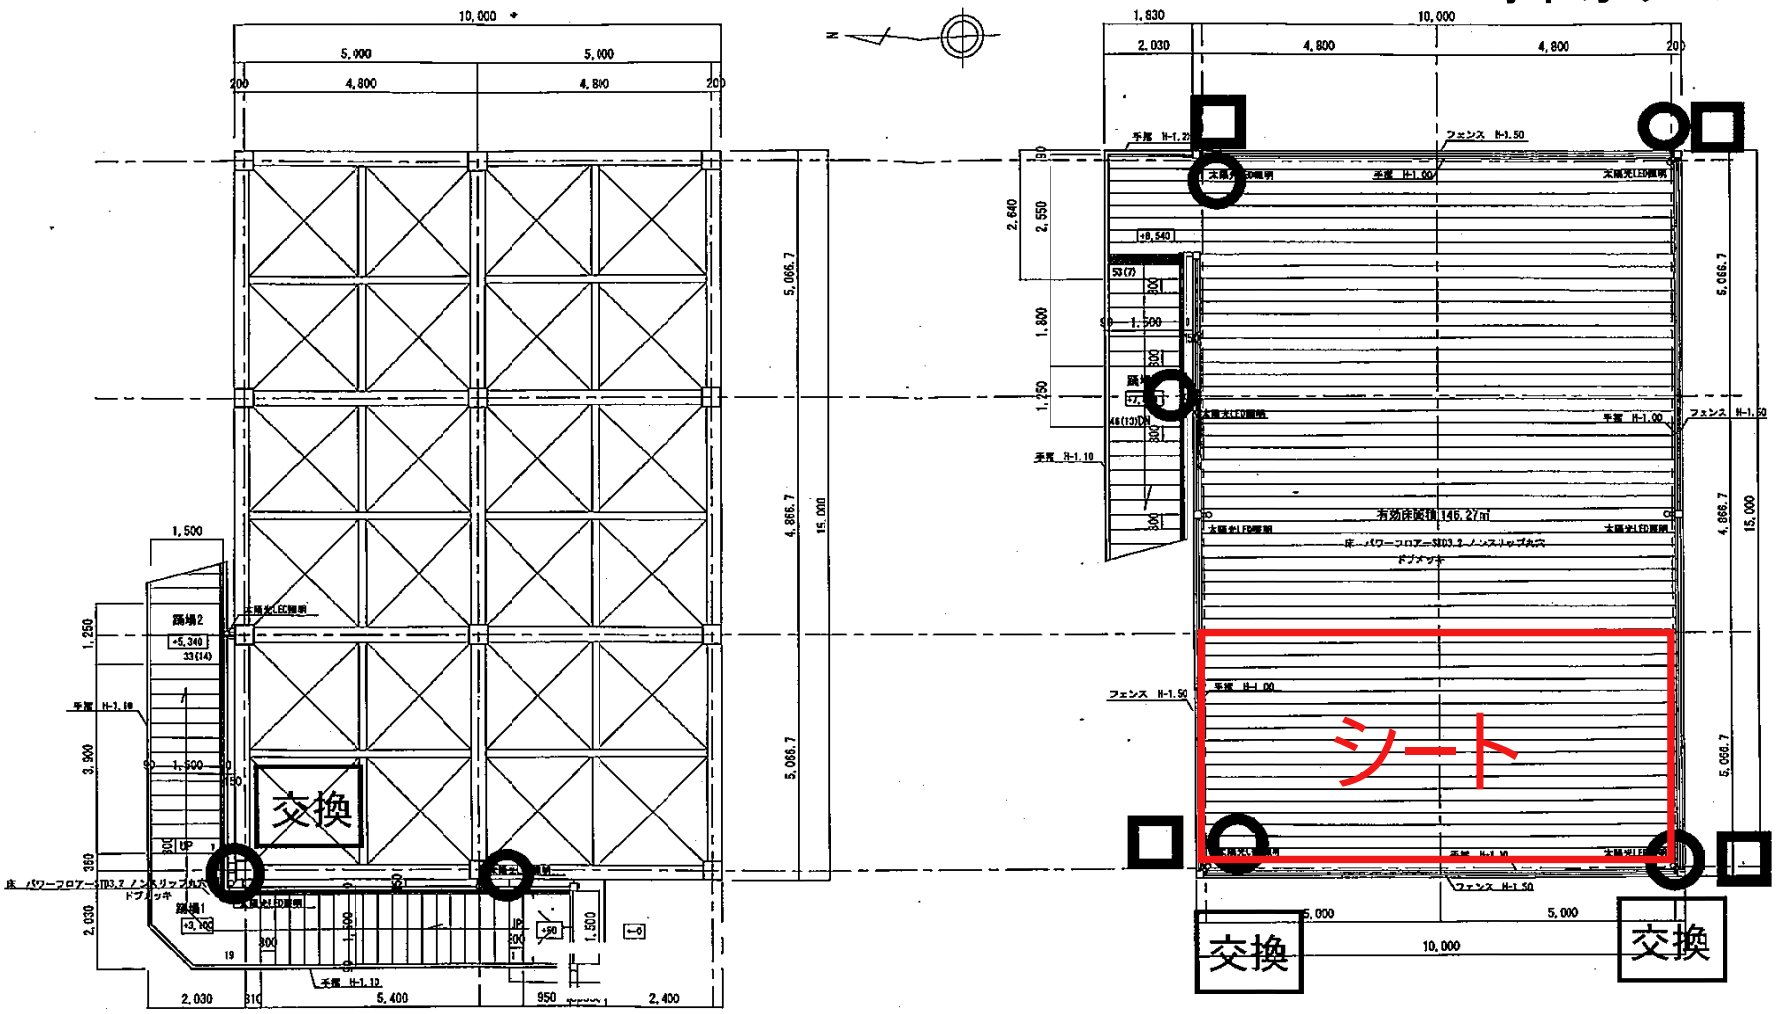


駒場南タワー

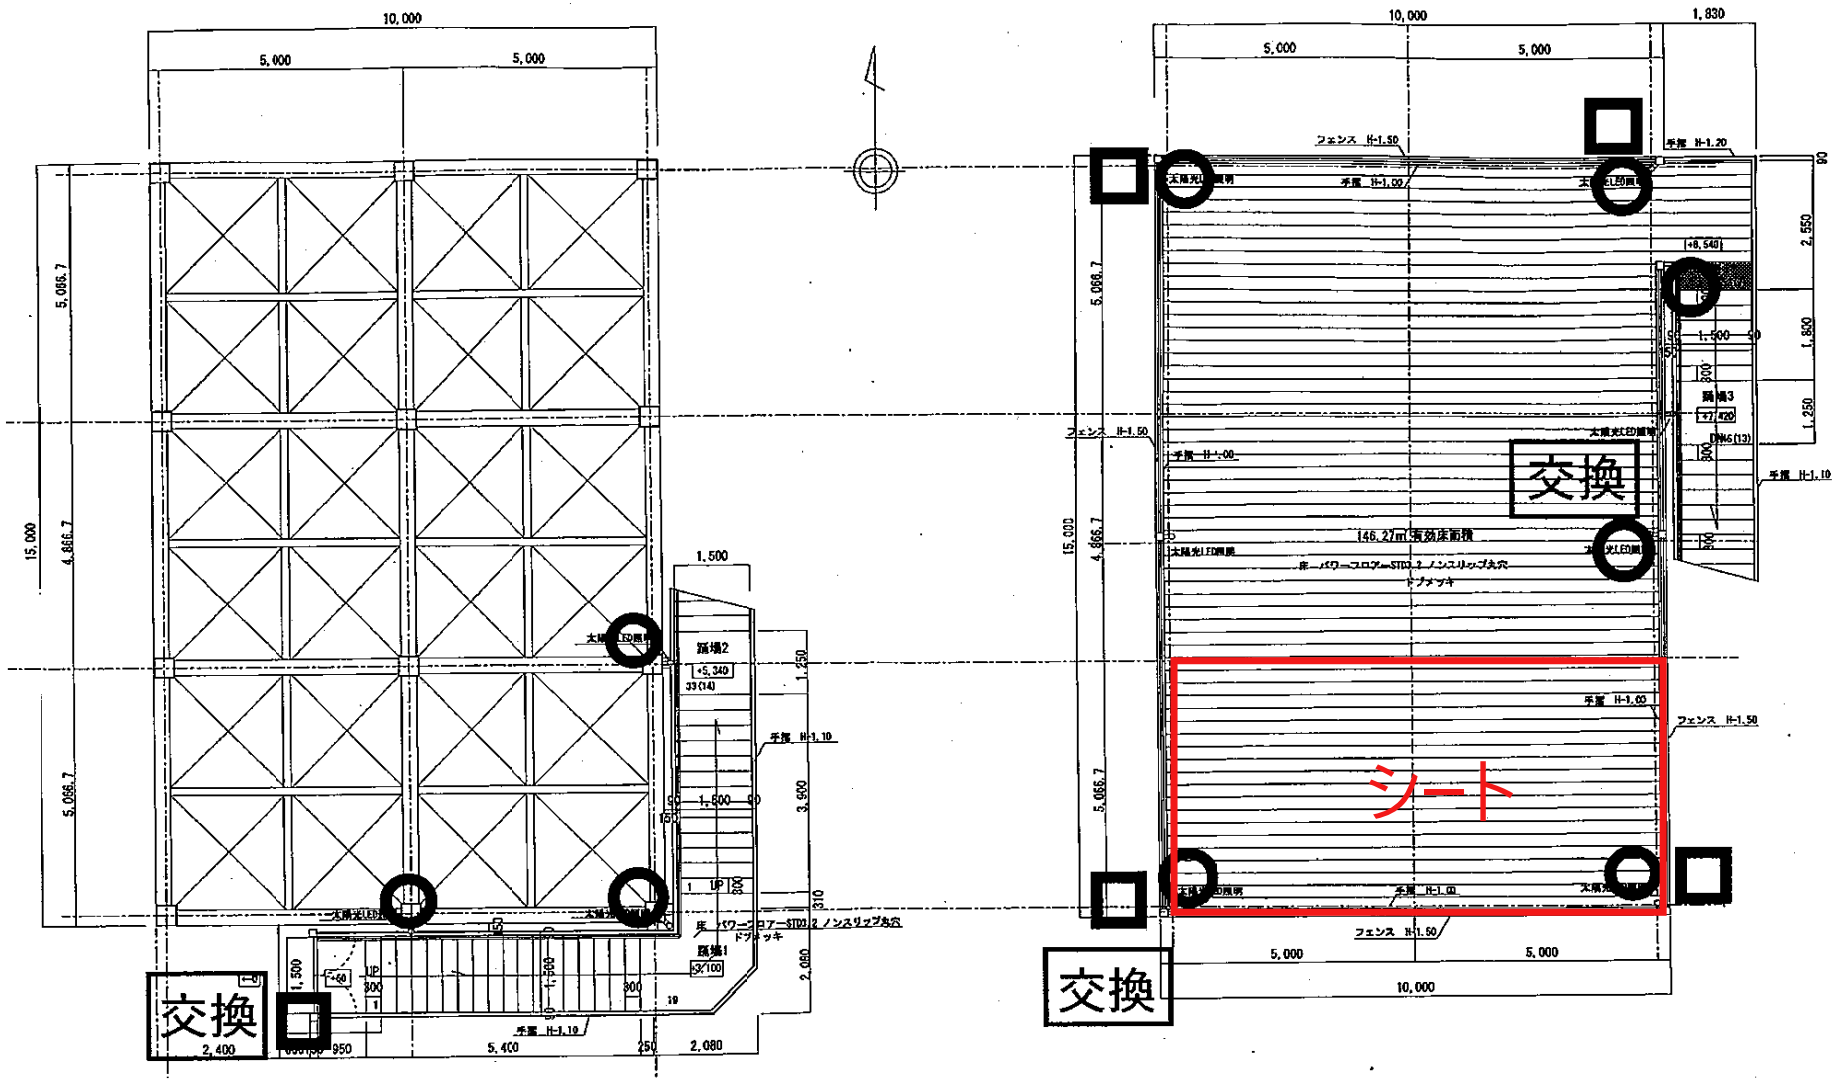
交換
交換
交換
シート
踊場1
踊場2
踊場3
フェンス H-1.50
手摺 H-1.10
手摺 H-1.20
太陽光LED照明
10,000
5,000
5,000
1,830
2,400
5,400
2,080


駒場北タワー

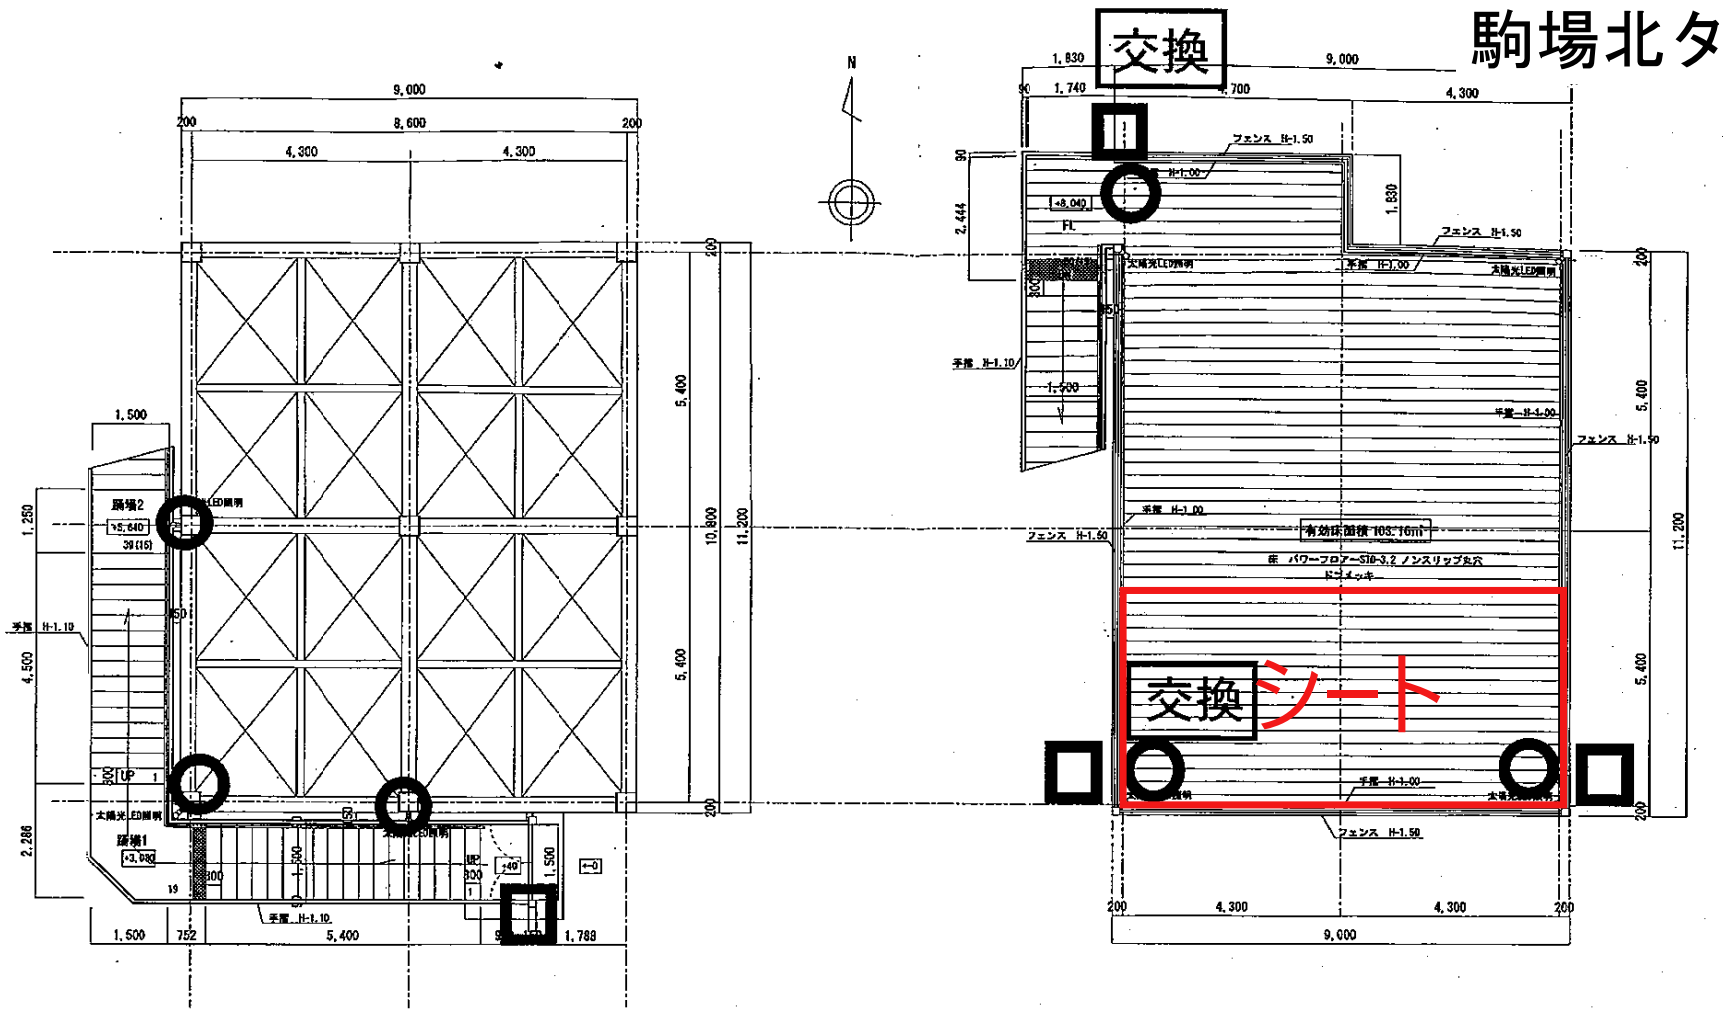
交換
交換シート
有効床面積 103.16㎡
9,000
4,300
8,600
200
5,400
10,800
11,200
1,500
5,400
1,788
752
1,830
1,740
4,700
2,444
1,250
4,500
2,286
踊場2
踊場1
UP
DN
太陽光LED照明
フェンス H-1.50
手摺 H-1.10
手摺 H-1.00
N


小中瀬タワー

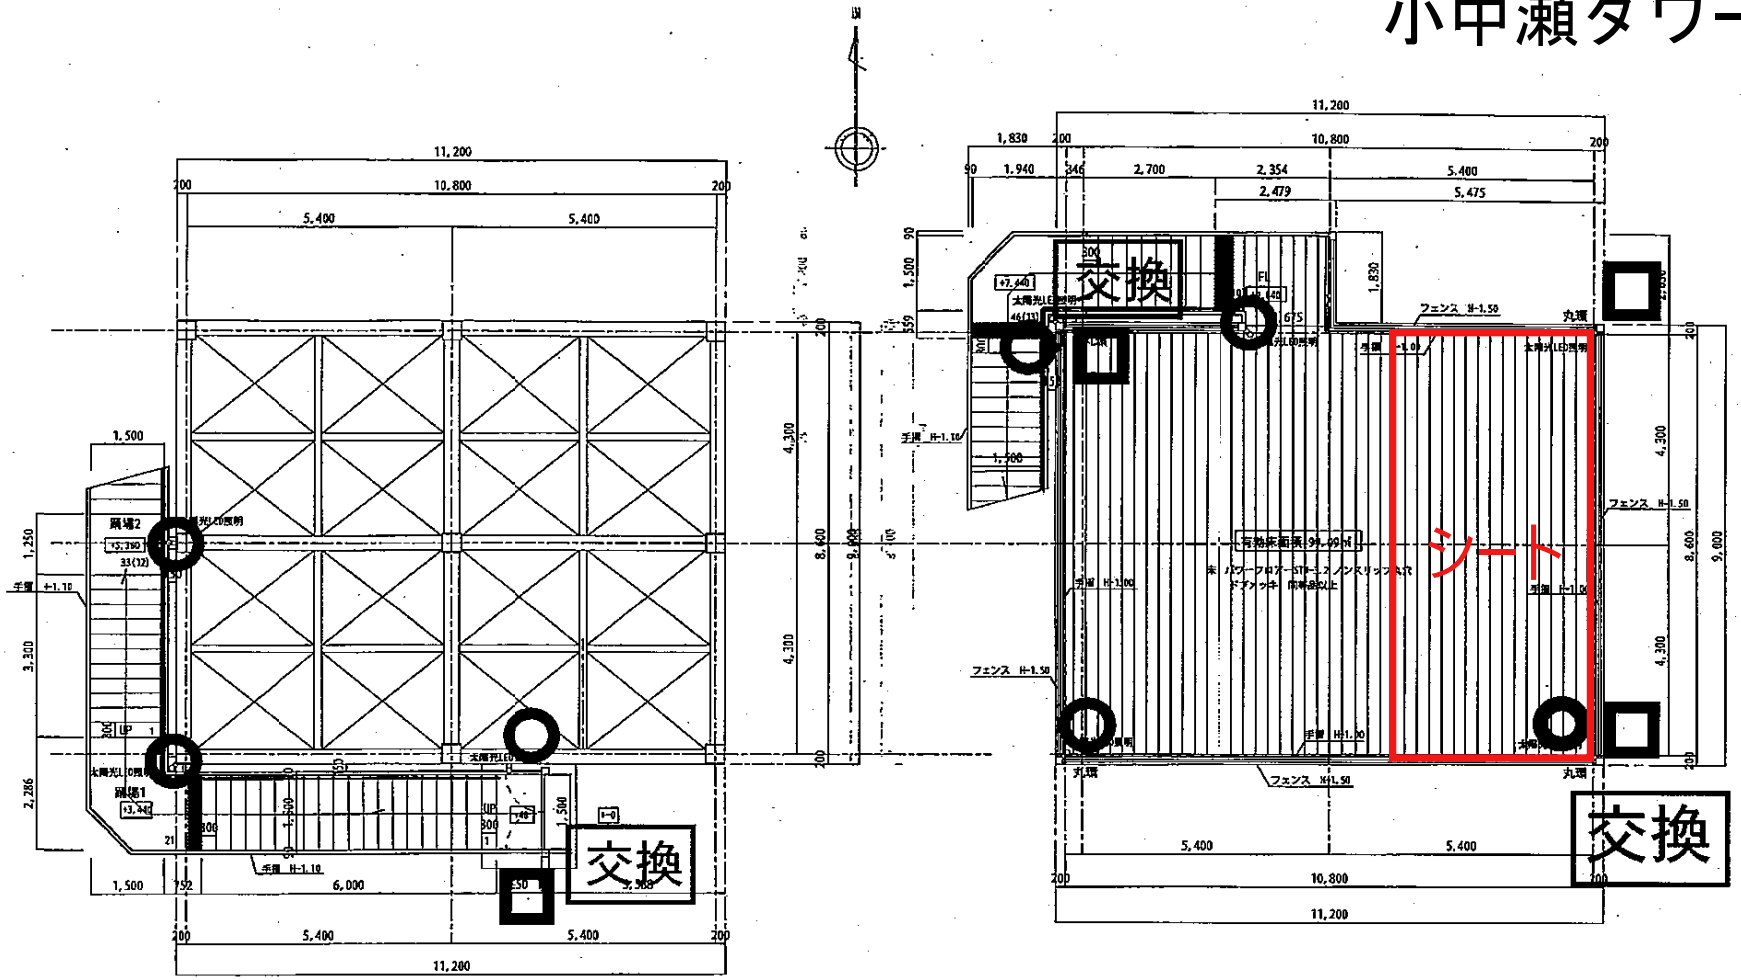


浜部タワー

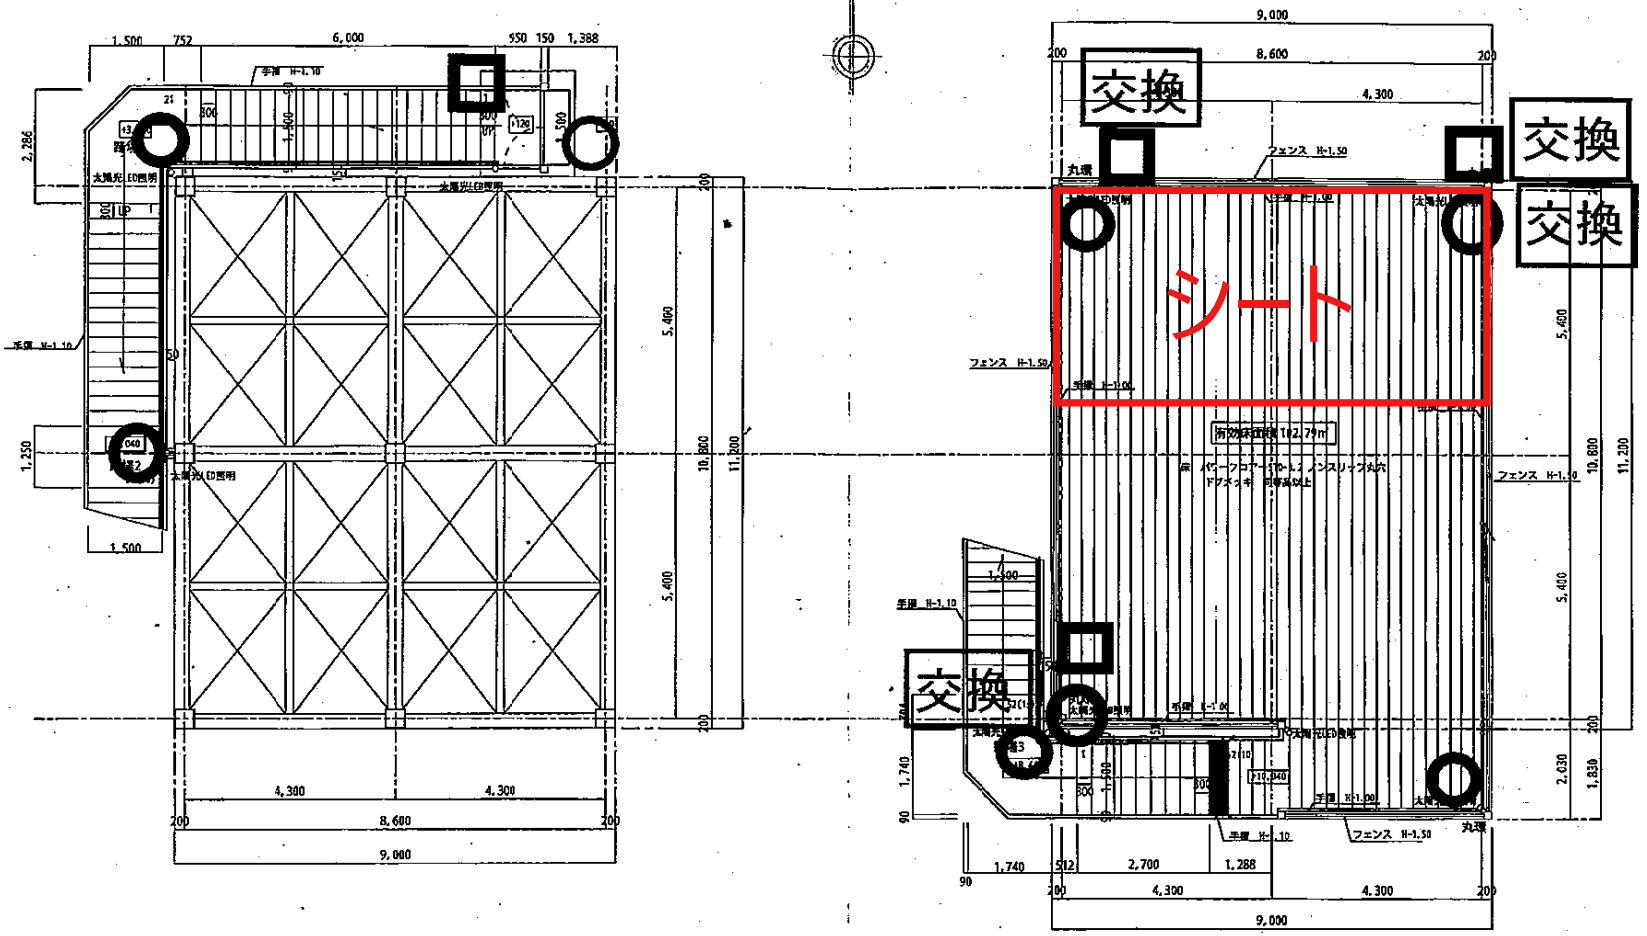


福田タワー

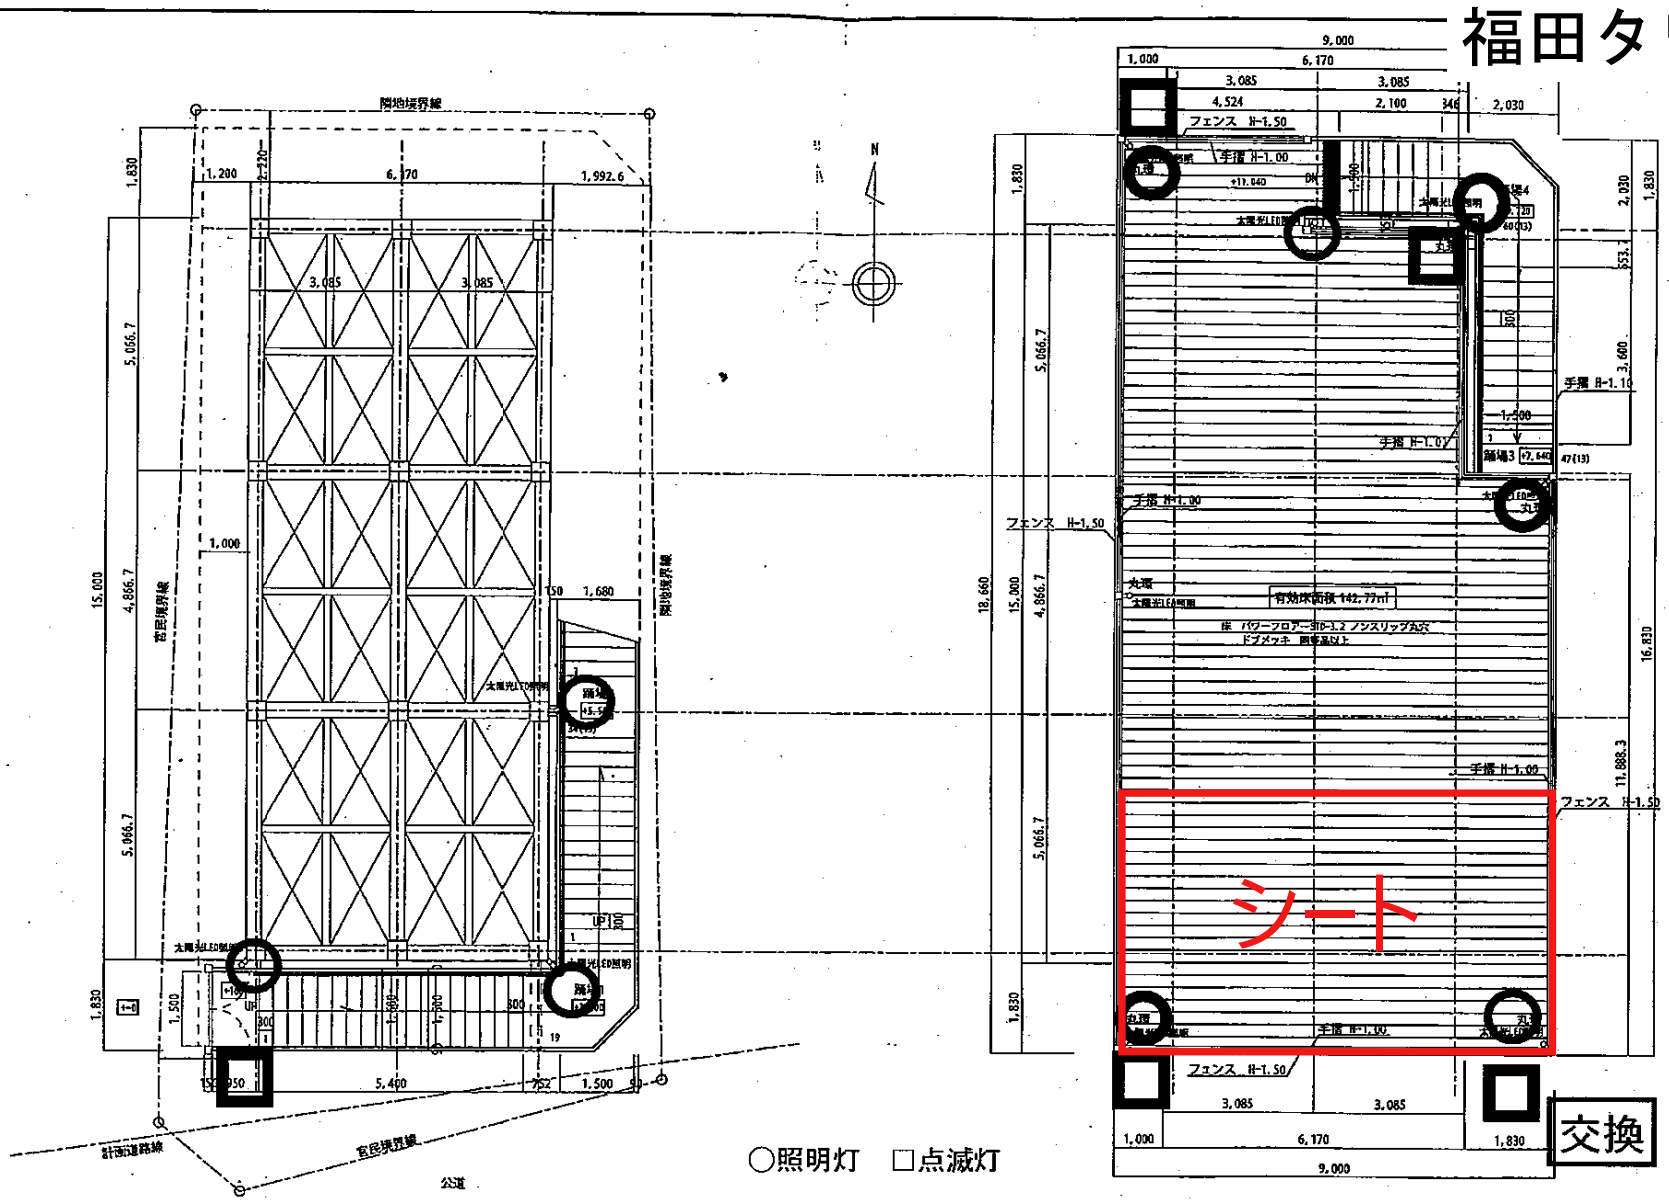


福田北タワー

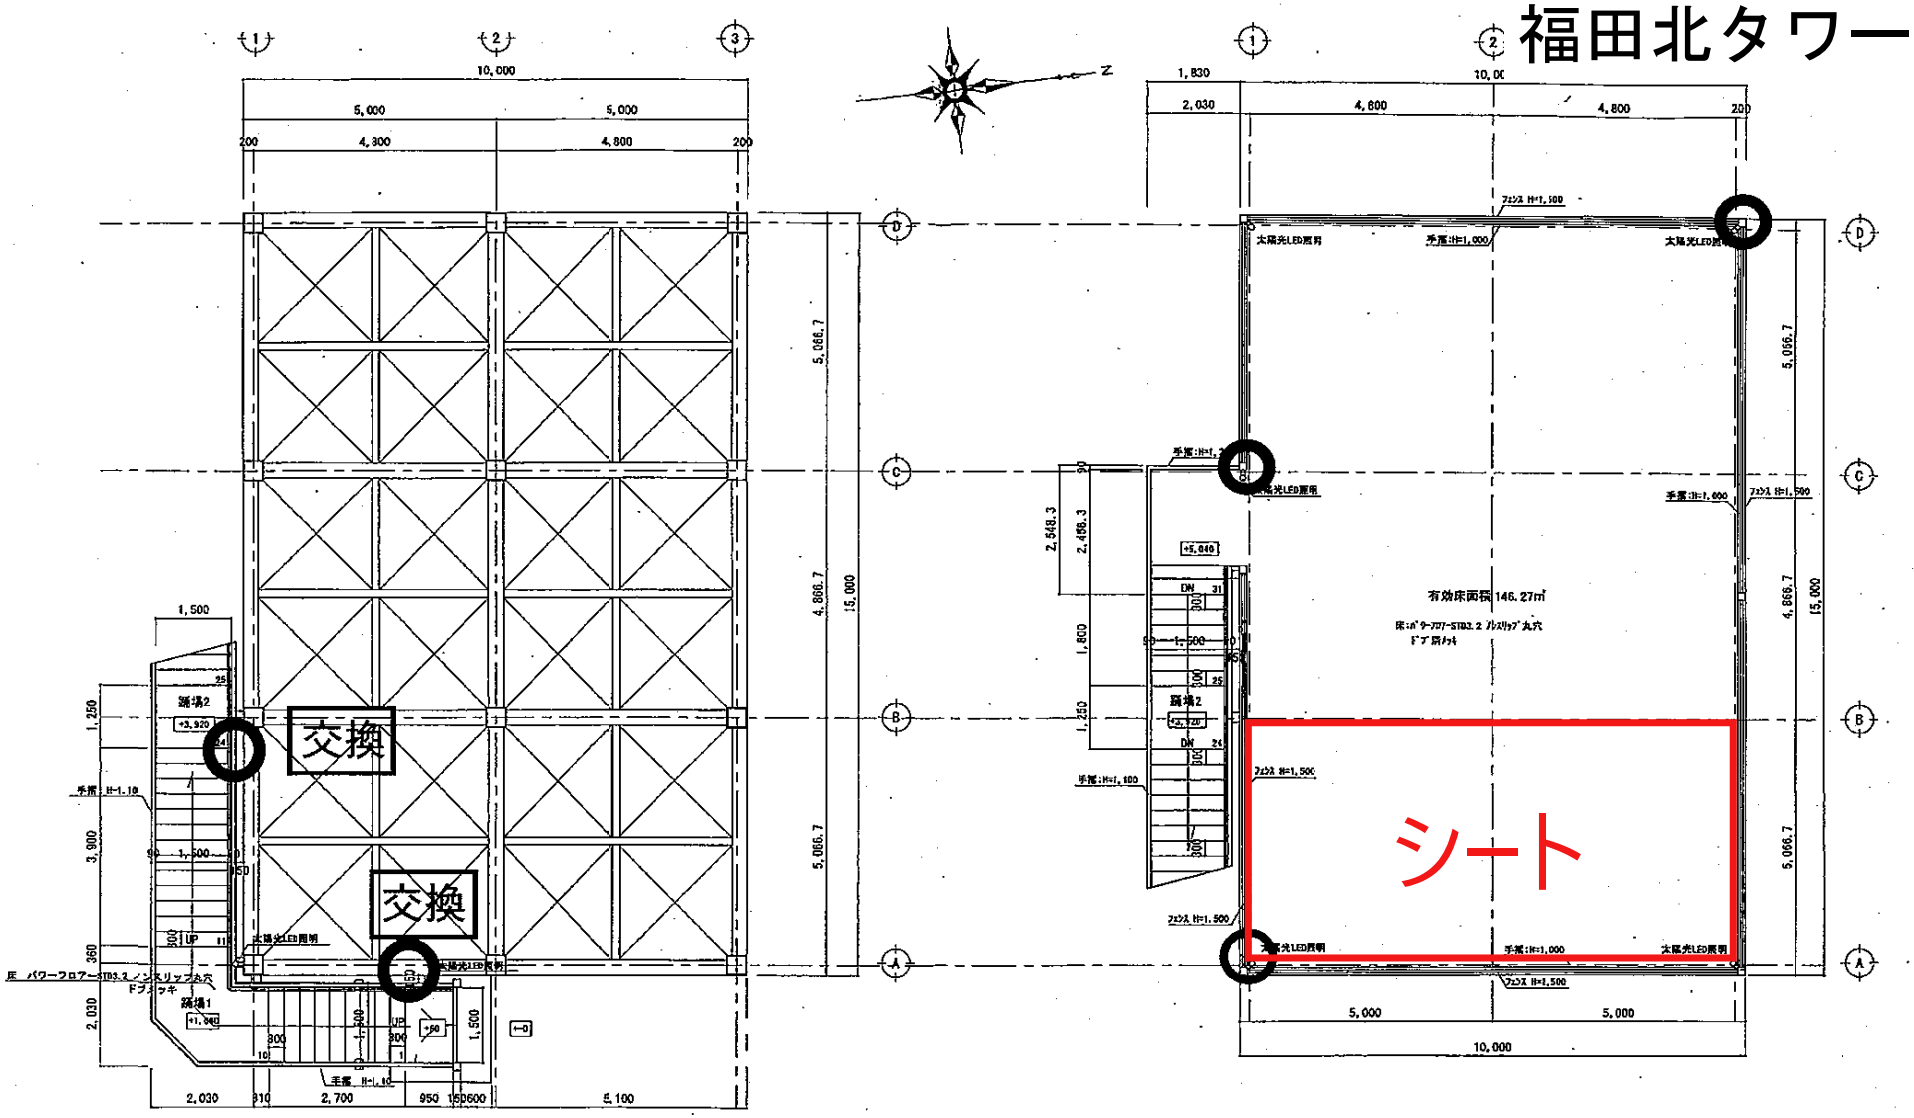


点灯しているものは点きっぱなし

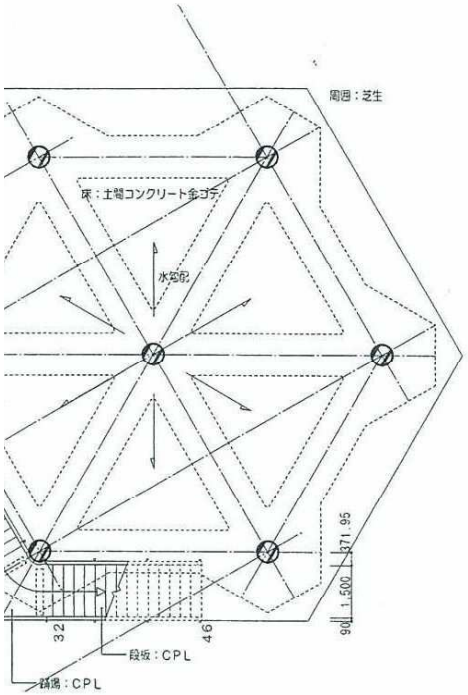

土間平面図

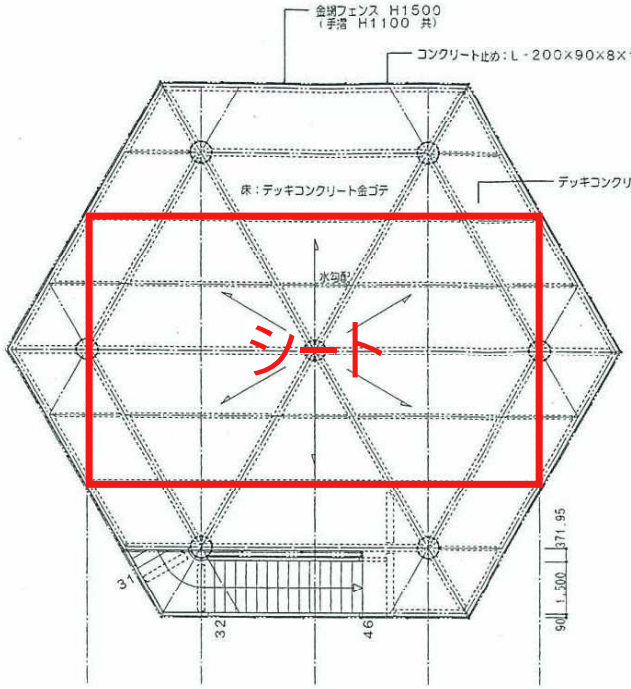

避難階平面図

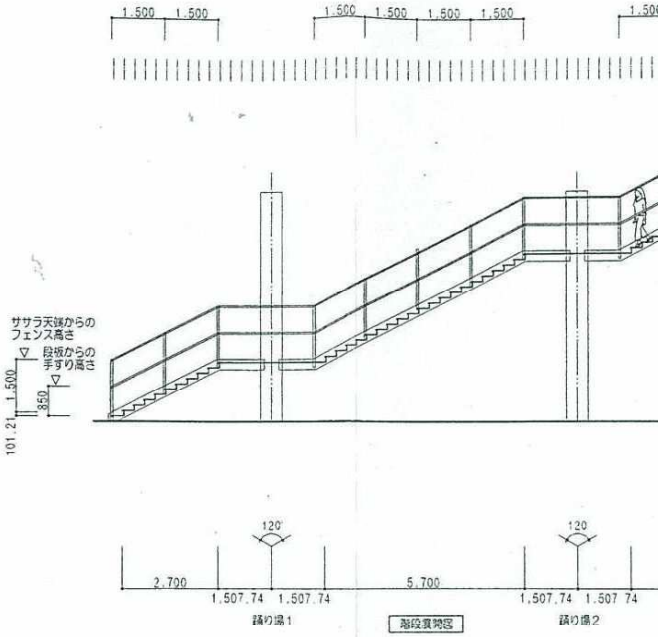

階段展開図

